

Van: [redacted] <[redacted]@elanwonen.nl>
Verzonden: 31-03-2026 10:28
Aan: [redacted] <[redacted]@odiimond.nl>
Onderwerp: Revisietekeningen [redacted]

Geachte heer Goeman, Bij deze stuur ik u de revisietekeningen van de Zeelandlaan te Heemstede.
Vriendelijke groet, Joost Ruissen projectleider Tel: 06 86872365 | j.ruissen@elanwonen.nl |
www.elanwonen.nl De disclaimer van Elan Wone

Warning: Unusual sender <[redacted]@elanwonen.nl>

You don't usually receive emails from this address. Make sure you trust this sender before taking any actions.

U ontvangt niet vaak e-mail van [redacted]@elanwonen.nl. [Ontdek waarom dit belangrijk is](#)

Geachte [redacted]

Bij deze stuur ik u de revisietekeningen van de [redacted] Heemstede.


Vriendelijke groet,

[redacted]
projectleider



Tel: 06 [redacted] | [redacted]@elanwonen.nl | www.elanwonen.nl


De disclaimer van Elan Wonen, die van toepassing is op alle uitgaande e-mailberichten, staat op [//www.elanwonen.nl/disclaimer](http://www.elanwonen.nl/disclaimer)

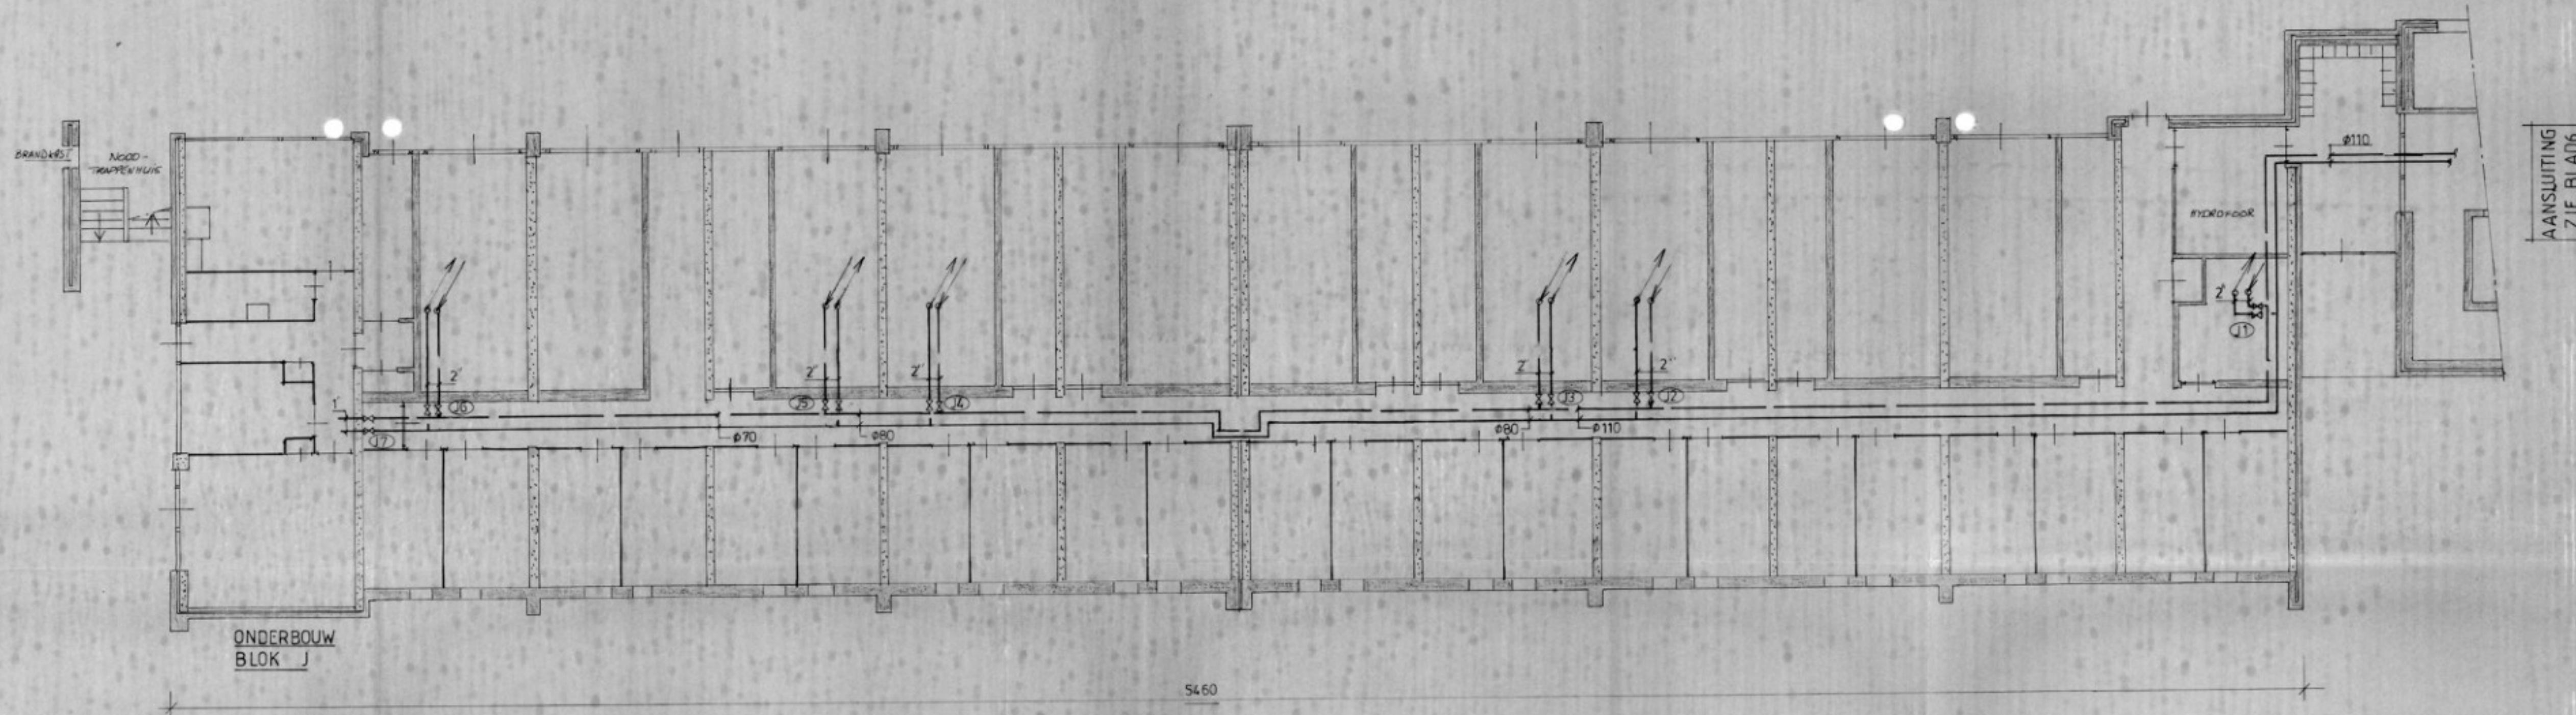

VERKLARING

$\varnothing 70 = 70/76$
 $\varnothing 80 = 76/82$
 $\varnothing 110 = 100/108$

Ⓜ stragnummer

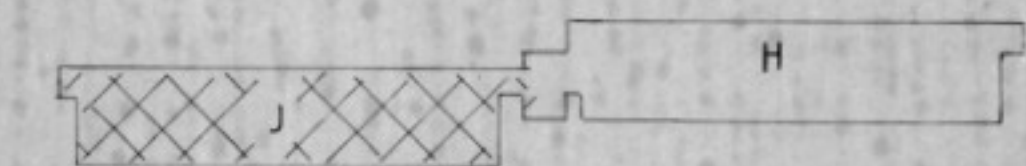

REVISIE MAART 1996

Stragnummer	Instelstanden
J1	1.7
J2	1.9
J3	1.9
J4	2.1
J5	2.2
J6	2.2
J7	4.0




lindeman

lindeman verwarming b.v.
 kinheimweg 1 / bloemendaal
 postbus 23 / 2060 aa bloemendaal
 tel.: (023) 26 83 71*

Schaal	1:100	Idatum	I b	I c	I d	I e	I f
Projekt	PROVIËNWIJK HEEMSTEDE	I get.					
Formaat	A1	I gez.					
Onderwerp	CV-INSTALLATIE BLOK J	Projektnummer	94.307-8				

AANSLUITING
ZIE BLAD 7

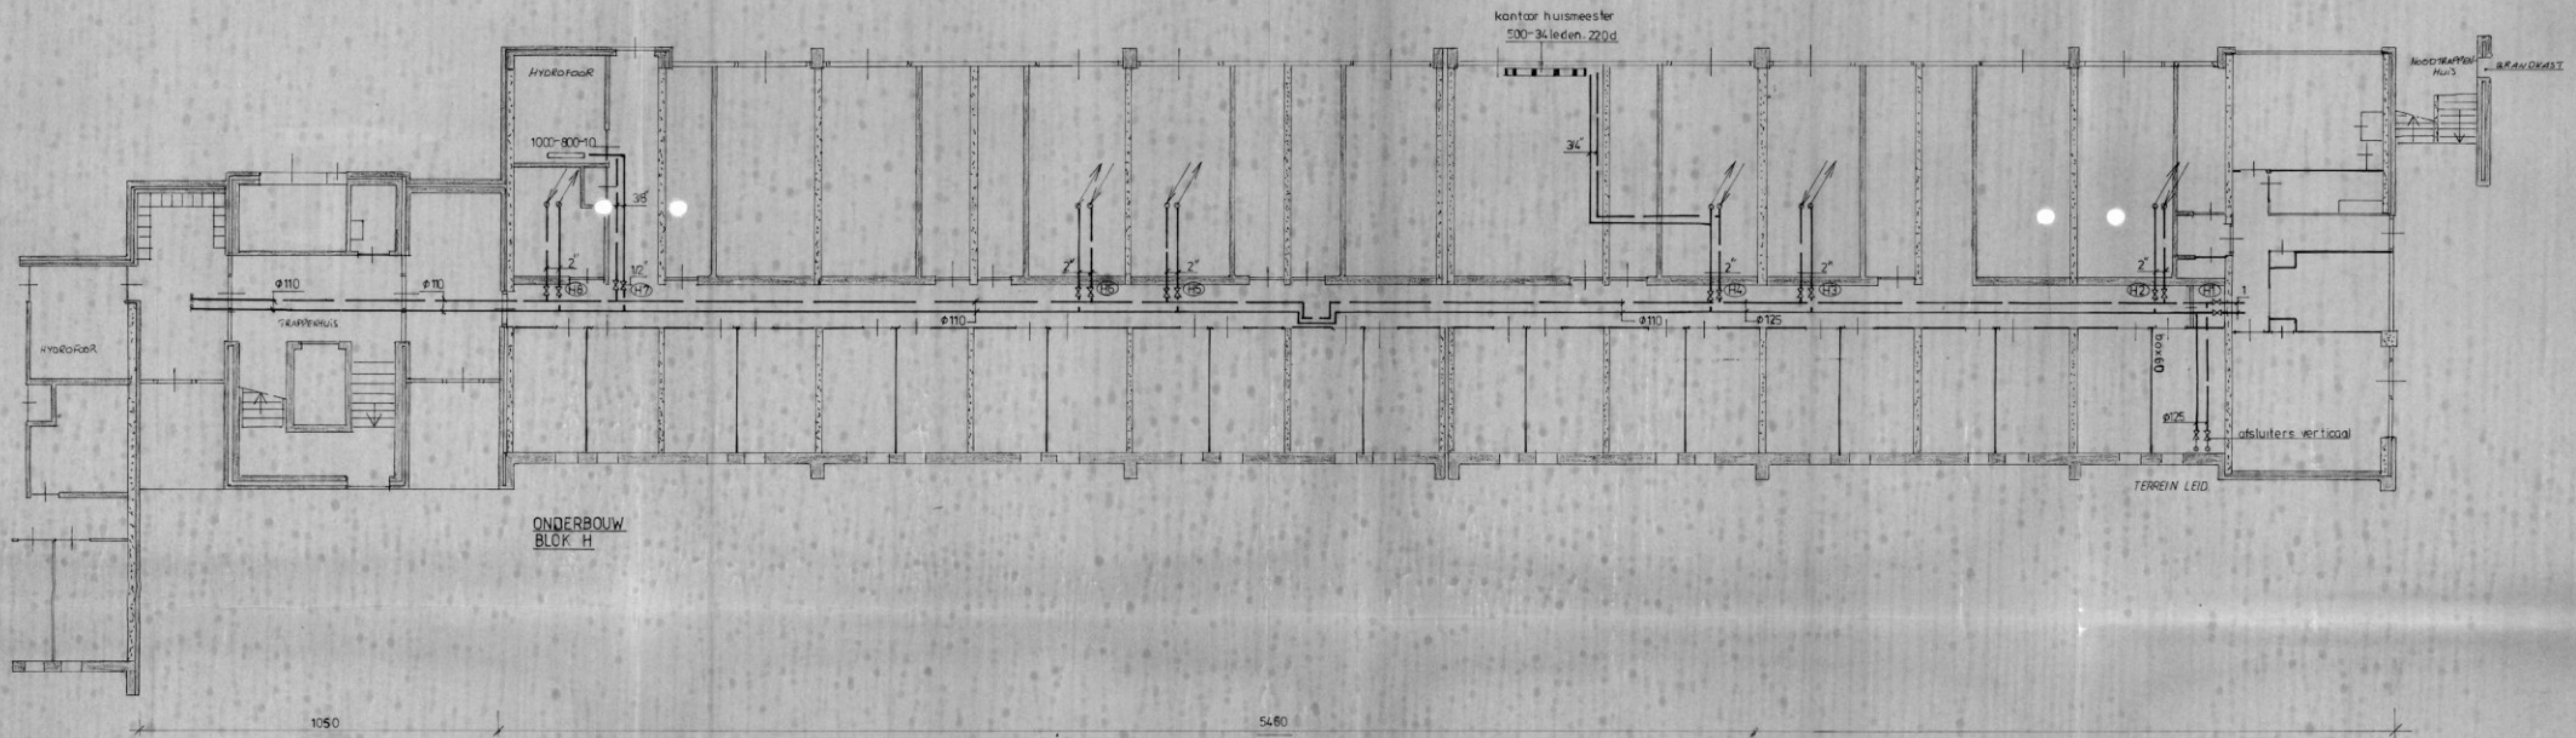



ONDERBOUW
BLOK H

VERKLARING

$\phi 110 = 100/108$
 $\phi 125 = 113/121$

\textcircled{H} = strangnummer

Strangnummer	Instelstand
H1	STAD 16
H2	17
H3	17
H4	19
H5	18
H6	18
H7	05
H8	17

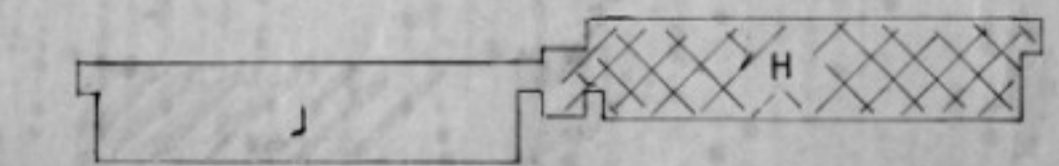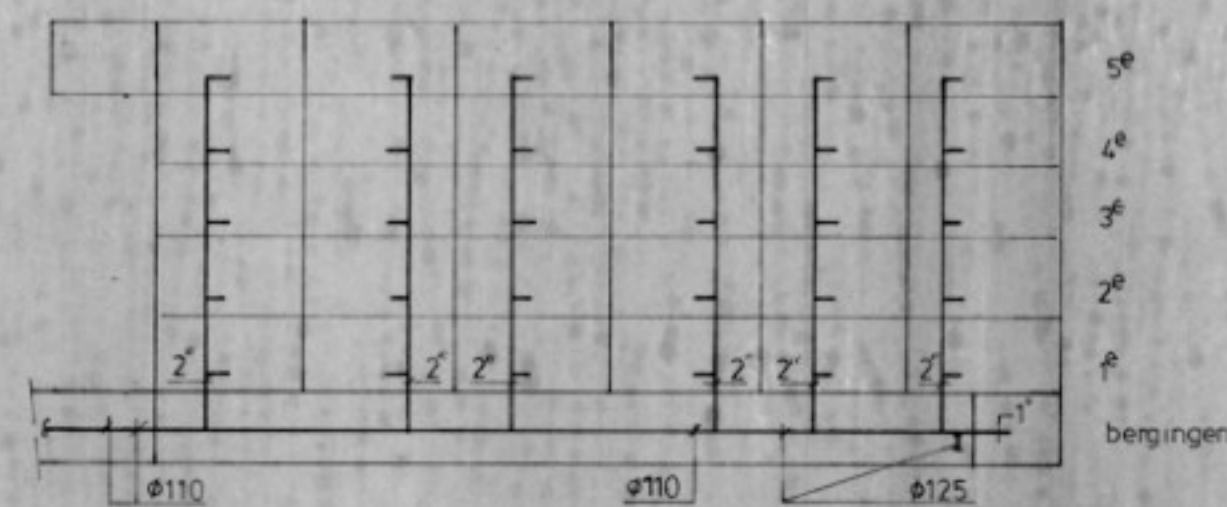

REVISIE MAART 1996

lindeman

lindeman verwarming b.v.
kinhainweg 1 / bloemendaal
postbus 23 / 2060 aa bloemendaal
tel.: (023) 25 83 71*

schaal	datum	1a	1b	1c	1d	1e	1f
1:100							
projekt	PROVINCIEËNWIJK HEEMSTEDE						
formaat	A1					projectnummer 94.307-7	

Toelichting grondslagen

In dit document kunt u secties vinden die onleesbaar zijn gemaakt. Deze informatie is achterwege gelaten op basis van de Wet open overheid (Woo). De letter die hierbij is vermeld correspondeert met de bijbehorende grondslag in onderstaand overzicht.

J Art. 5.1 lid 2 sub e

Het belang van de openbaarmaking van deze informatie weegt niet op tegen het belang van de eerbiediging van de persoonlijke levenssfeer van betrokkenen